BR.0025.1.161.2019

UCHWAŁA Nr 161 / 2019

Zarządu Powiatu Niżańskiego
z dnia 21 października 2019 r.

w sprawie wydania opinii o zaliczeniu do kategorii dróg gminnych odcinka drogi położonego w miejscowości Jarocin.

Na podstawie art. 7 ust. 2 ustawy z dnia 21 marca 1985 r. o drogach publicznych (Dz. U. z 2018 r. poz.2068) oraz art. 32 ust. 1 ustawy z dnia 5 czerwca 1998 r. o samorządzie powiatowym (Dz. U. z 2019 r. poz. 511)

Zarząd Powiatu Niżańskiego uchwala, co następuje:

§ 1

Opiniuje pozytywnie zaliczenie do kategorii dróg gminnych odcinka drogi o długości 722 m położonego na działkach o nr ewid. 641/14, 640/14, 639/4, 637/7, 637/4, 636/4, 635/5, 630/4, 629/4, 626/2, 625/8, 625/5, 622/4, 621/2, 618/2, 613/2, 612/3, 609/4, 606/2, 601/2, 598/2, 595/4, 593/2, 588/2, 589/2, 584/2, 581/2, 578/4, 574/3 w miejscowości Jarocin stanowiących własność Gminy Jarocin na podstawie wpisu w księdze wieczystej TB1N/00104966/4.

§ 2

Przebieg drogi, o której mowa w § 1 przedstawiony jest w załączniku graficznym do niniejszej uchwały.

§ 3


Uchwałę przekazuje się Wójtowi Gminy Jarocin.

§ 4

Uchwała wchodzi w życie z dniem podjęcia.

PRZEWODNICZĄCY ZARZĄDU
Robert Bednarz

25 m 1.

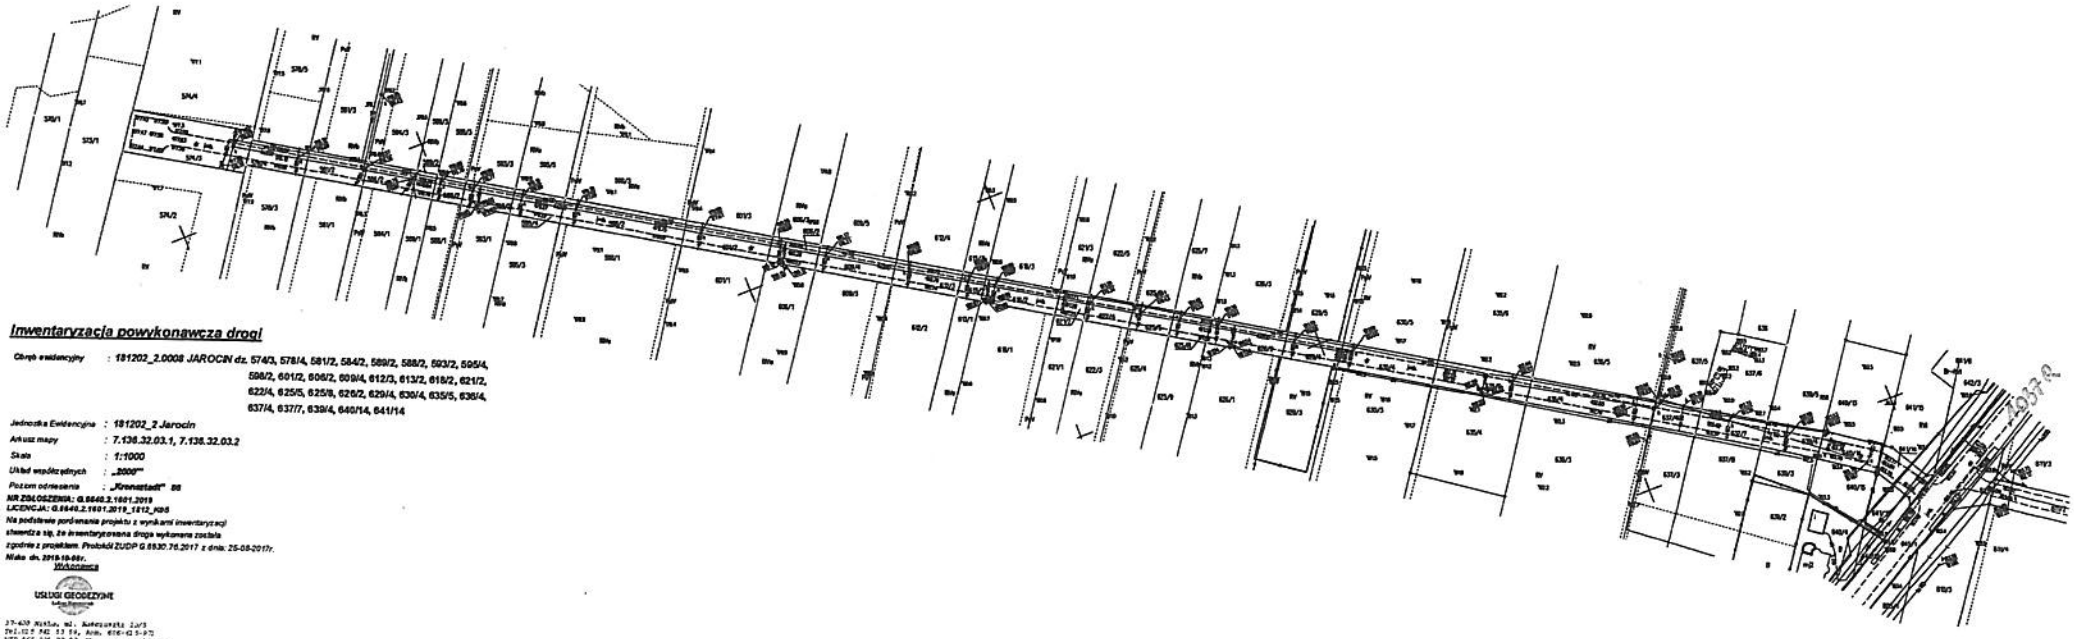

Inwentaryzacja powykonawcza drogi

Obręb ewidencyjny : 181202_2.0008 JAROCIN dz. 574/3, 578/4, 581/2, 584/2, 589/2, 588/2, 593/2, 595/4, 598/2, 601/2, 606/2, 609/4, 612/3, 613/2, 618/2, 621/2, 622/4, 625/5, 625/8, 626/2, 629/4, 630/4, 635/5, 636/4, 637/4, 637/7, 639/4, 640/14, 641/14

Jednostka Ewidencyjna : 181202_2 Jarocin

Arkusz mapy : 7.136.32.03.1, 7.136.32.03.2

Skala : 1:1000

Układ współrzędnych : „2000"

Poziom odniesienia : „Kronstadt" 86

NR ZGŁOSZENIA: G.6640.2.1601.2019

LICENCJA: G.6640.2.1601.2019_1812_KAS

Na podstawie porównania projektu z wynikami inwentaryzacji stwierdza się, że inwentaryzowana droga wykonana została zgodnie z projektem. Protokół ZUDP G.6530.76.2017 z dnia: 25-08-2017r.


Wykonawca

USŁUGI GEODEZYJNE

37-420 Nisko, ul. Kościuszki 2a/3
Tel.015 841 33 59, kom. 606-60 5-975
NIP 865-235-77-03, Nr uprawnień 21452